
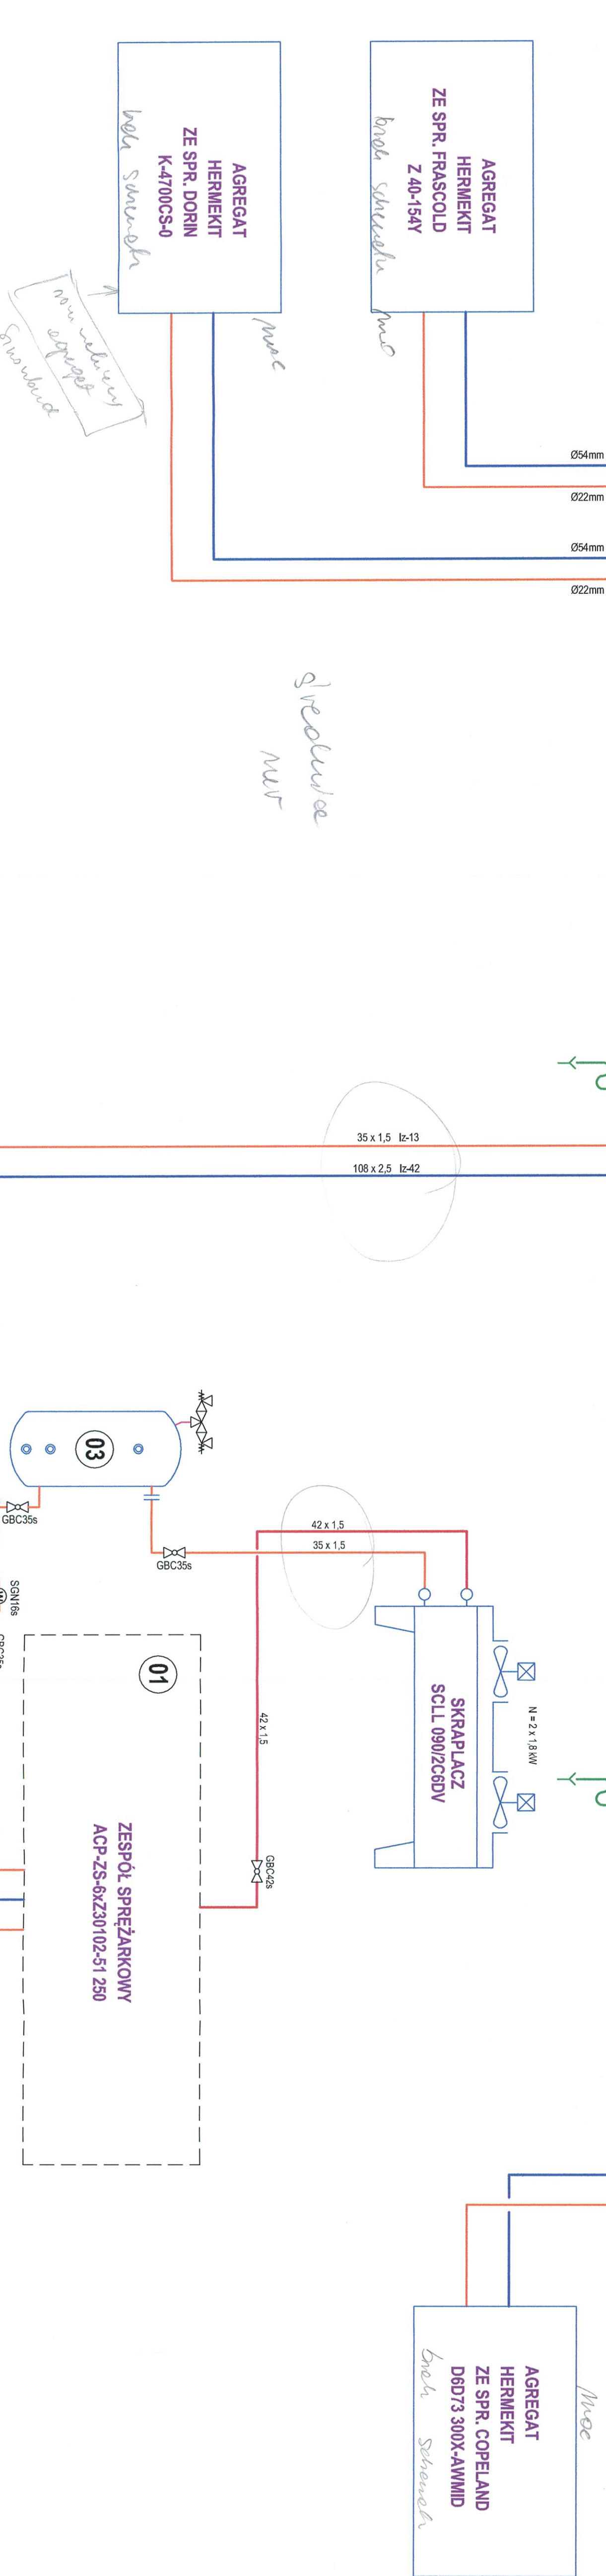



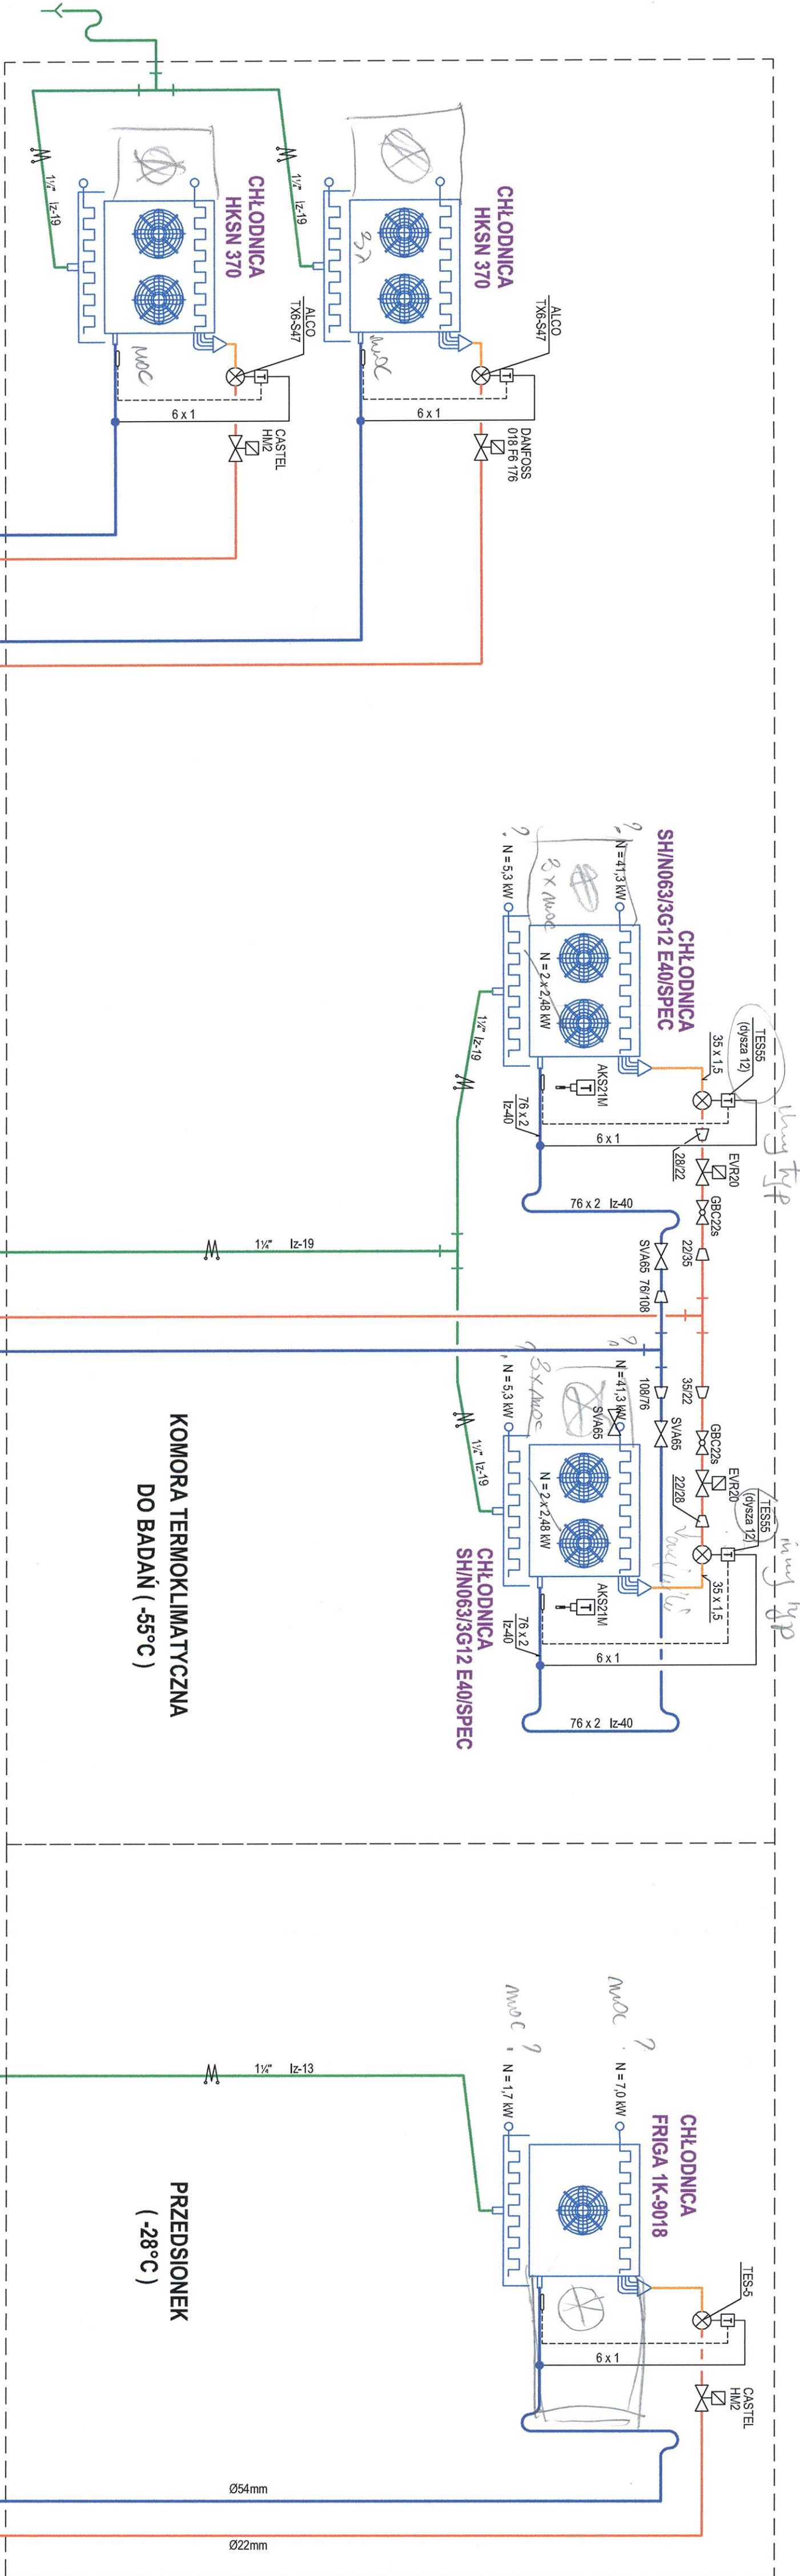

UWAGA:

- Niniejszy schemat przedstawia 3 niezależne instalacje chłodnicze dla zasilania:
 - komory termoklimatycznej (-55°C) i przedsiönka (-28°C).
- Prace montażowe prowadzić zgodnie z niniejszym schematem, zestawieniem montażowym rys. nr KGA-013-02-PW-T-CH-001 oraz wytycznymi do prac montażowych w opisie technicznym.

Indywidualne opracowanie i sterowanie
Kierownik projektu: *[Signature]*
Inż. Edward Korytkowski

DOKUMENTACJA
POWYKONAWCZA

KG A INTECH		26-021 Daleszyce, Suków 85	
Projektant	E. Korytkowski	Data	10.2013
Autor	G. Korytkowski	Data	07.2014
Weryfikator	R. Suroć	Data	10.2013
Zatwierdził	E. Wójcik	Data	10.2013
ZA ZGODNOŚĆ Z ORYGINAŁEM		Dyrektor Filii KIELCE <i>[Signature]</i>	
Nr rys.		KGA-014-02-PW-T-CH-002	
Format		9A4	
Skala		—	
Stan		Siedem	
PWN		PW	