

Oświetlenie obwodowe kopuły (gzymsy zwieńczający kopułę)  
-CAELON S30I 3000-840 W R1002 -12 szt.


Oświetlenie górnej części elewacji (na gzymsie IV piętra)  
-naświetlacze -10 szt.

Oświetlenie środkowej części elewacji (poniżej kopuły)  
-CAELON S30I 3000-830 W R1002 -10 szt.

Oświetlenie środkowej części elewacji  
-CAELON S20I 2000-830 N R1002 66 HF -8 szt.

Oświetlenie środkowej części elewacji  
-CAELON S20I 2000-830 N R1002 66 HF -8 szt.

Oświetlenie dolnej części elewacji (suterena)  
-CAELON S30I 3000-830 W R1002 66 HF -2 szt.

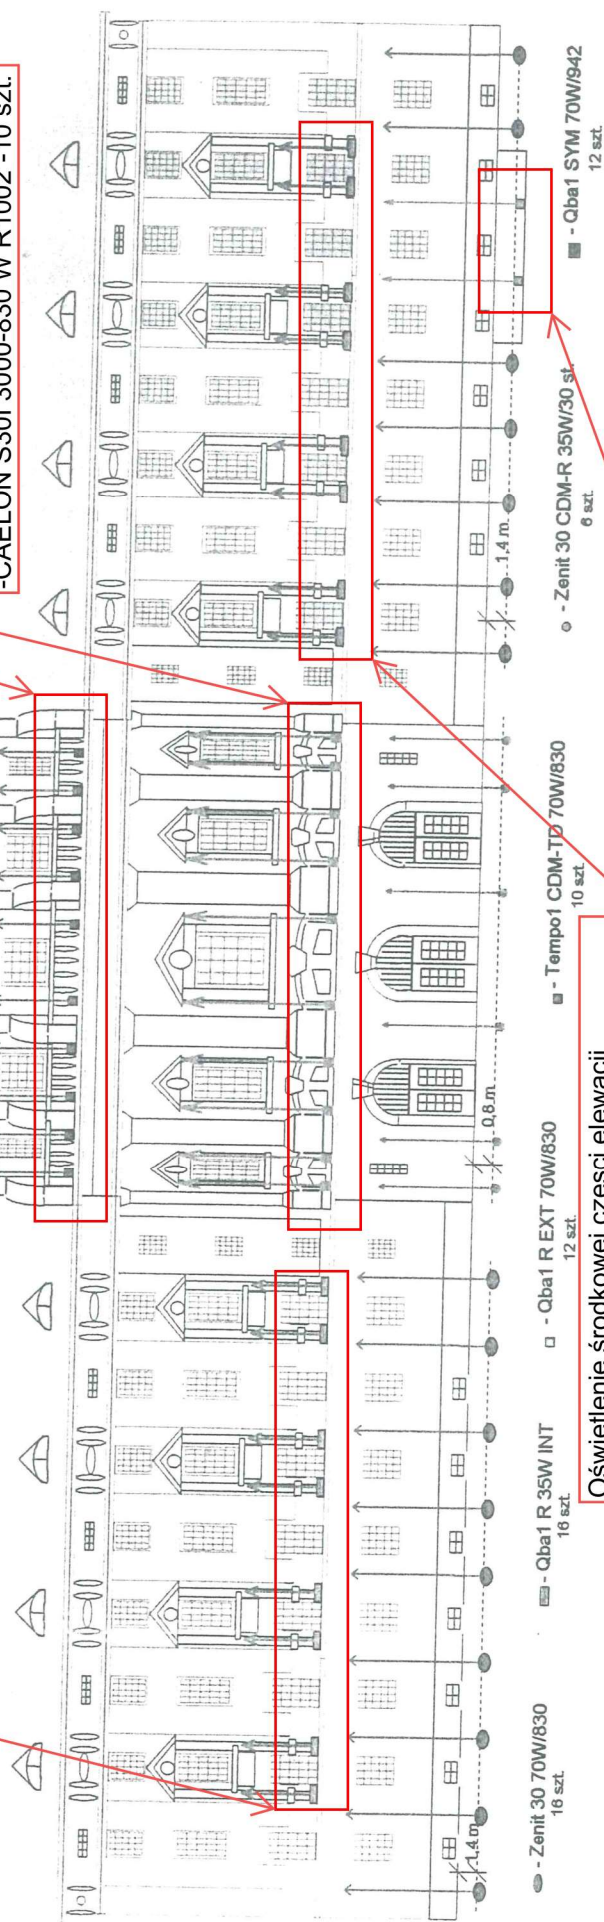

Rys.3. Rozmieszczenie i nakierowanie opraw do iluminacji elewacji frontowej Collegium Maius

**DOKUMENTACJA  
POWYKONAWCZA**