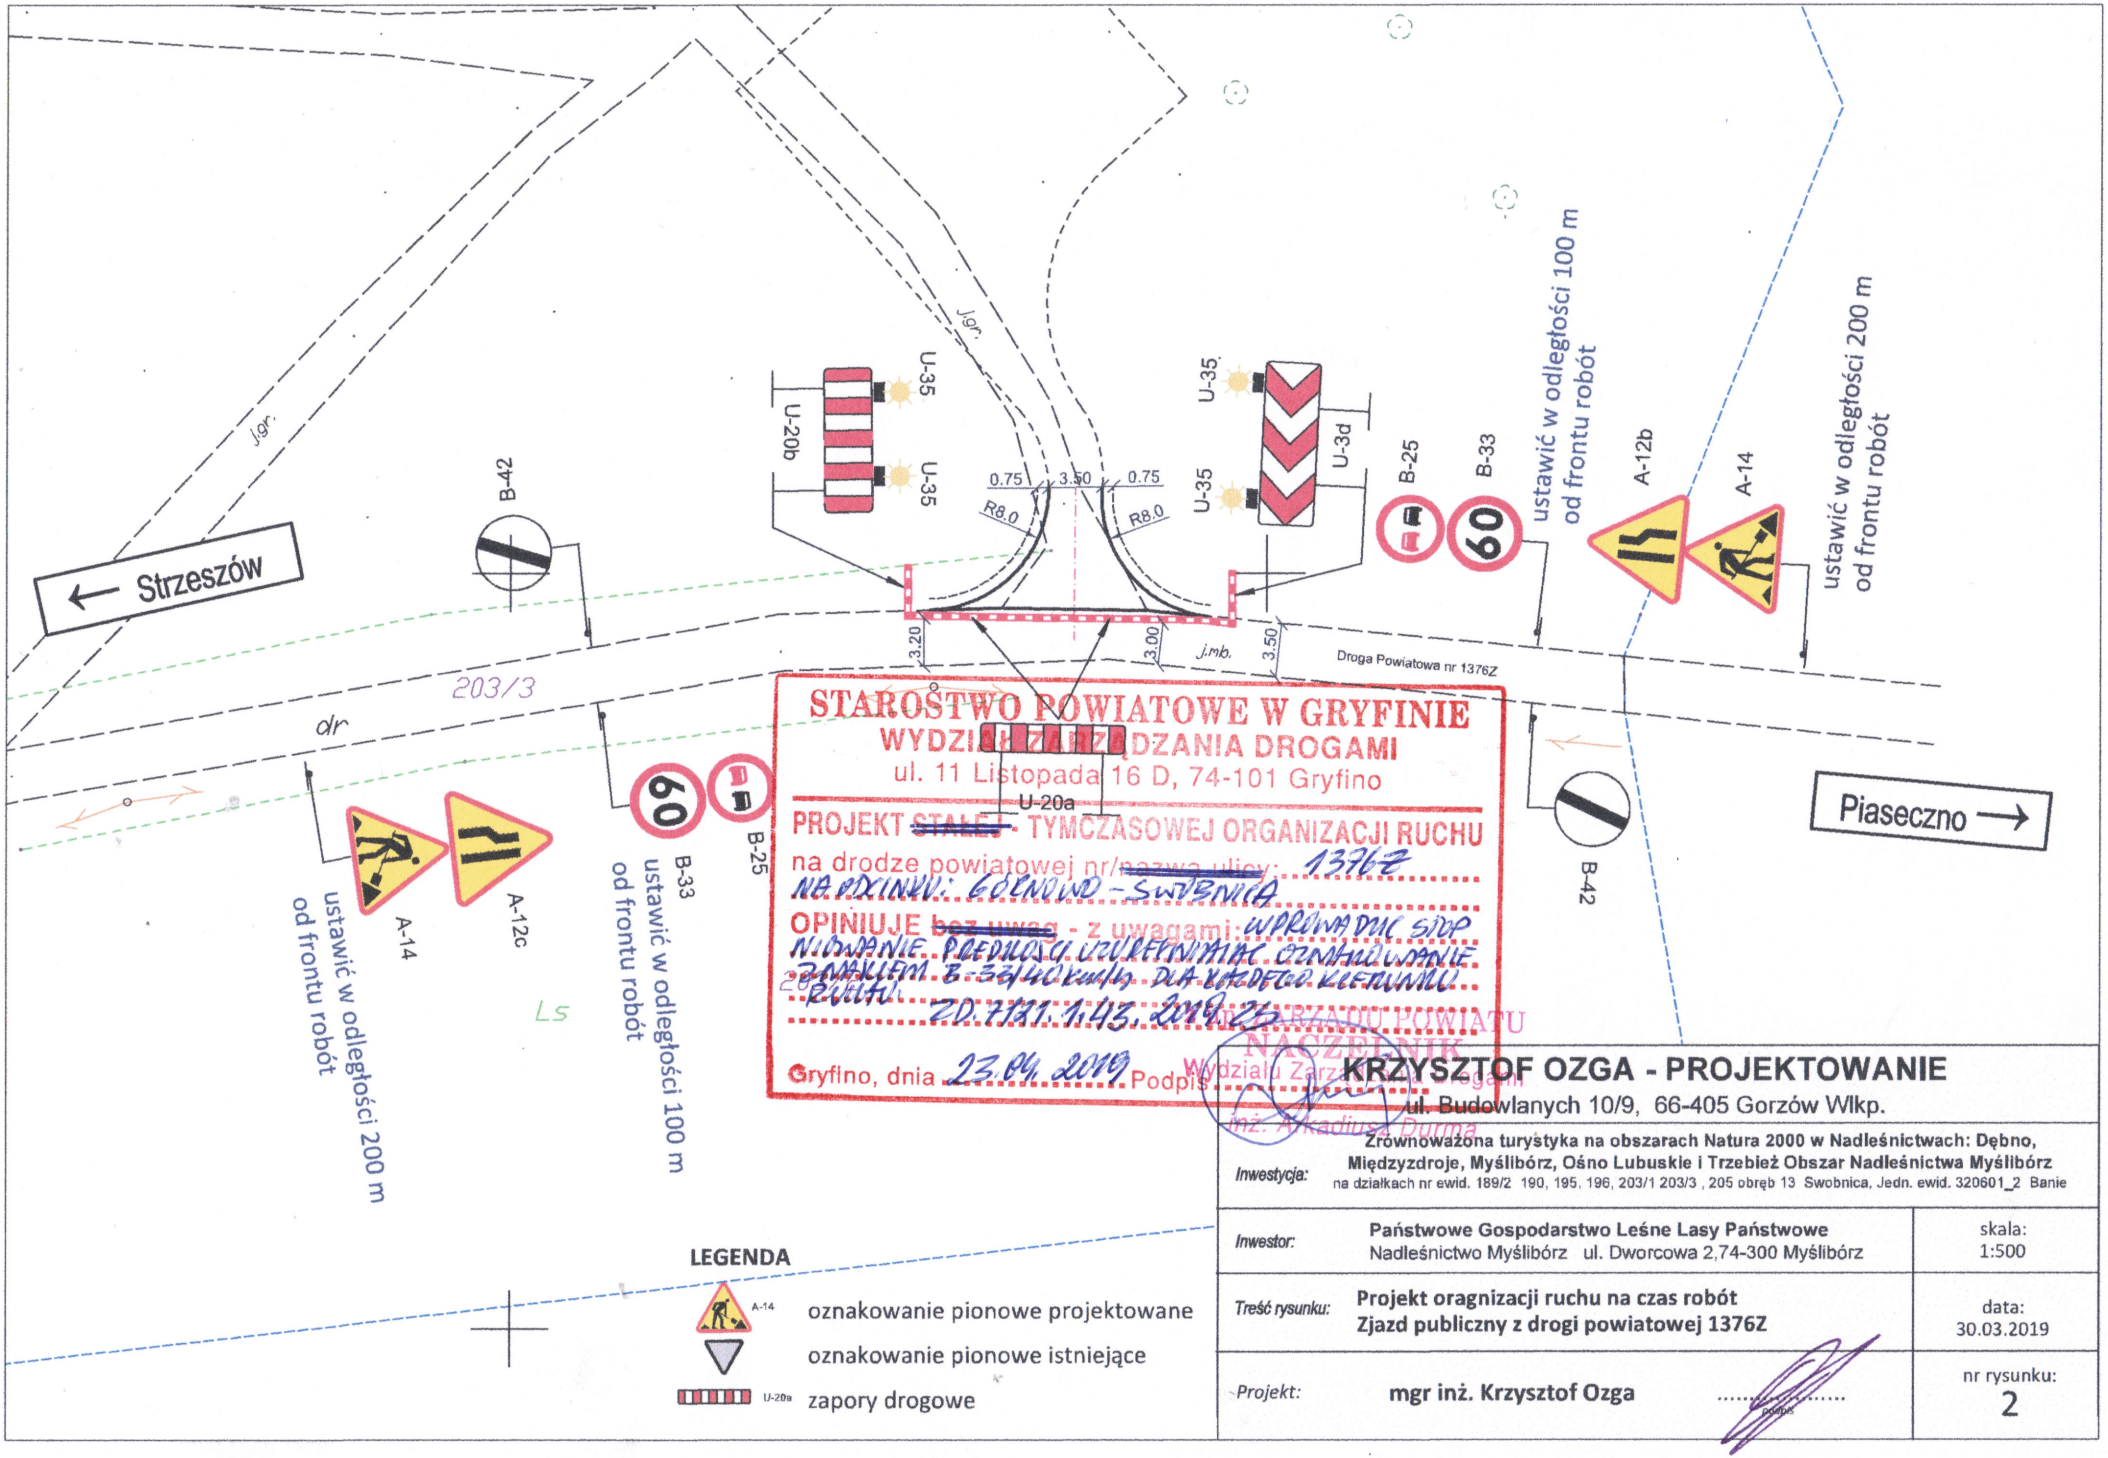

STAROSTWO POWIATOWE W GRYFINIE
WYDZIAŁ ZARZĄDZANIA DROGAMI
ul. 11 Listopada 16 D, 74-101 Gryfino

PROJEKT ~~STAŁEJ~~ - TYMCZASOWEJ ORGANIZACJI RUCHU
na drodze powiatowej nr/nazwa ulicy: 1376Z
NA ODCINKU: GOLNICA - SWOBNICA
OPINIUJE ~~bez uwag~~ - z uwagami: WPROWADZIĆ STOP
RUCHU. ZD. 7121. 1.45. 2019.25

Gryfino, dnia 23.04.2019 Podpis

STAROSTA
Z UPOWAŻNIENIA ZARZĄDU POWIATU
NACZELNIK
Wydziału Zarządzania Drogami
inż. Arkadiusz Duma

LEGENDA

- A-14 — oznakowanie pionowe projektowane
- oznakowanie pionowe istniejące
- U-20a — zapory drogowe

KRZYSZTOF OZGA - PROJEKTOWANIE
ul. Budowlanych 10/9, 66-405 Gorzów Wlkp.

Inwestycja:	Zrównoważona turystyka na obszarach Natura 2000 w Nadleśnictwach: Dębno, Międzyzdroje, Myślibórz, Ośno Lubuskie i Trzebież Obszar Nadleśnictwa Myślibórz na działkach nr ewid. 189/2 190, 195, 196, 203/1 203/3 , 205 obręb 13 Swobnica, Jedn. ewid. 320601_2 Banie	
Inwestor:	Państwowe Gospodarstwo Leśne Lasy Państwowe Nadleśnictwo Myślibórz ul. Dworcowa 2,74-300 Myślibórz	skala: 1:500
Treść rysunku:	Projekt oragnizacji ruchu na czas robót Zjazd publiczny z drogi powiatowej 1376Z	data: 30.03.2019
Projekt:	mgr inż. Krzysztof Ozga ..... podpis	nr rysunku: 2