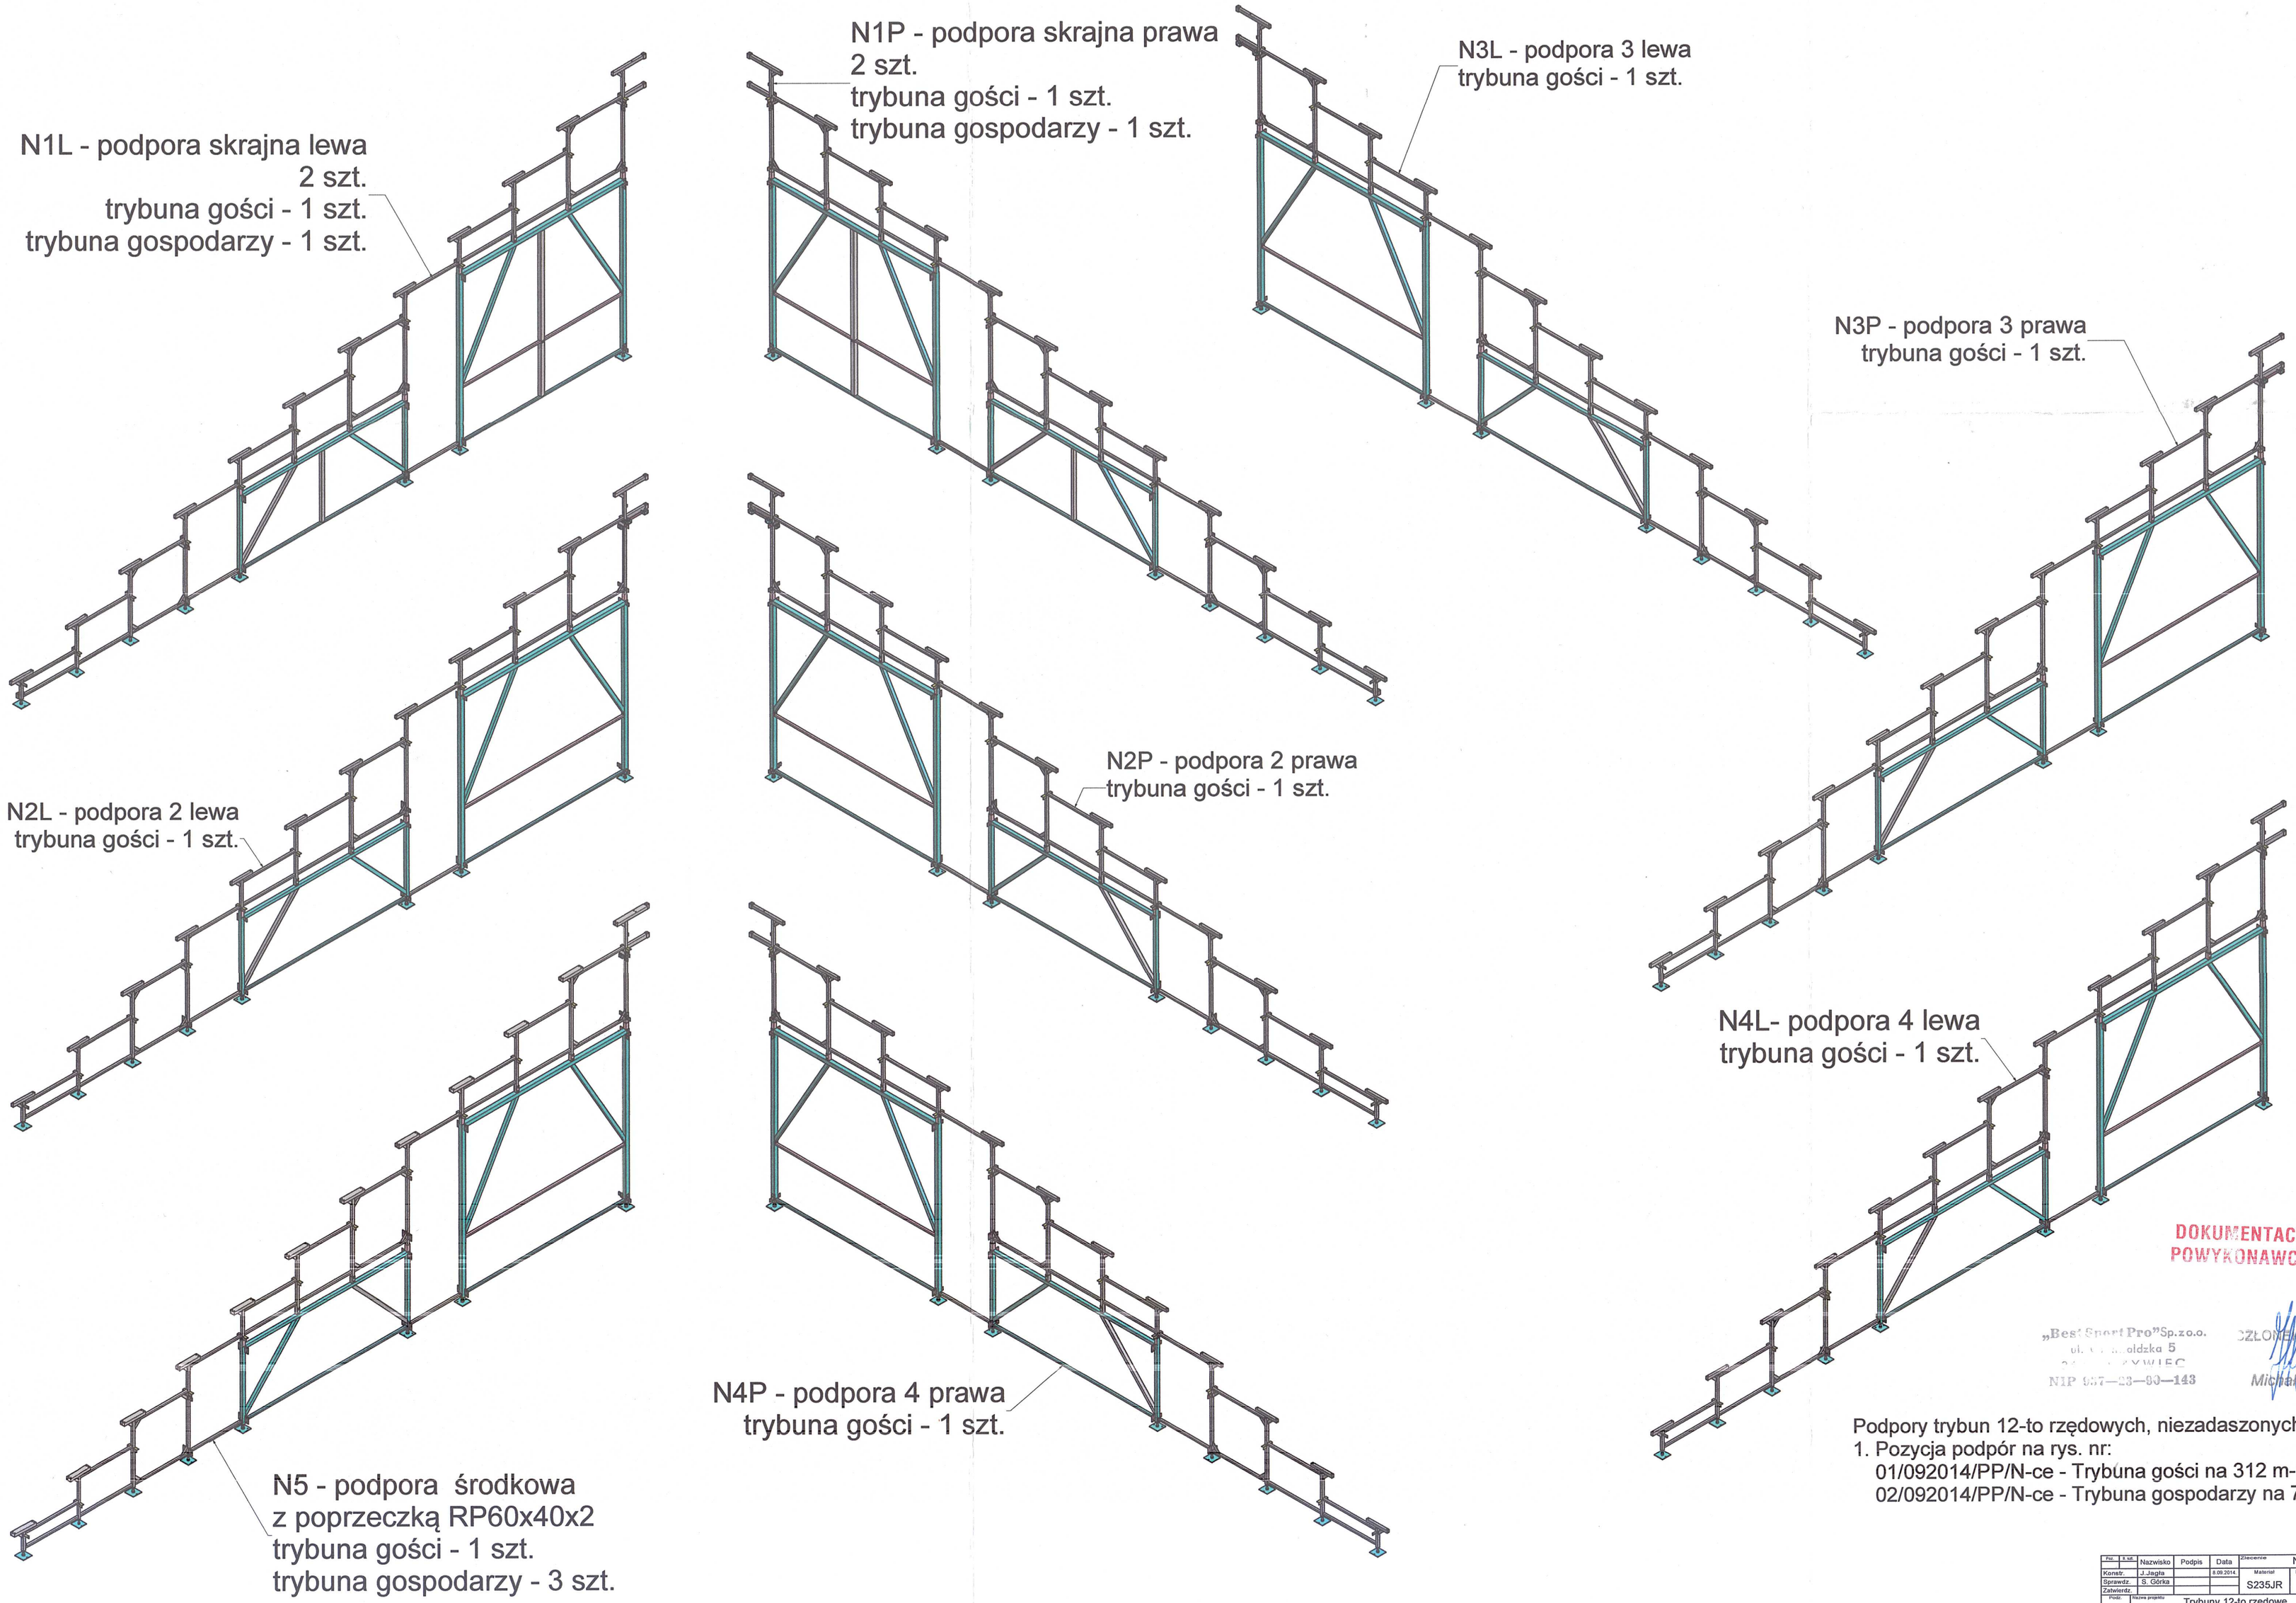

DOKUMENTACJA POWYKONAWCZA

„Best Sport Pro" Sp. z o.o.
ul. Grunwaldzka 5
34-300 ŻYWIEC
NIP 937-23-90-143

CZŁONEK ZARZĄDU
Michał Habdas

Podpory trybun 12-to rzędowych, niezadaszonych.
1. Pozycja podpór na rys. nr:
01/092014/PP/N-ce - Trybuna gości na 312 m-c
02/092014/PP/N-ce - Trybuna gospodarzy na 768 m-c.

DOKUMENTACJA POWYKONAWCZA
ZA ZGODNOŚĆ Z ORYGINAŁEM
PRO-INVEST
Szymon Tomaszewski
Kierownik Budowy
Nr ust. SLK/4804/OWOK/13

Poz.	Nazwisko	Podpis	Data	Zlecenie	Niepołomice
Konstr.	J.Jagła		8.09.2014	Materiał	Norma materiału
Sprawdz.	S. Górka			S235JR	EN10025
Zatwierdz.					

Podz. 1:15 — Nazwa projektu: Trybuny 12-to rzędowe — Nazwa części: Rzuty podpór 2 — Kopia — Format

BEST SPORT PRO — 34-300 ŻYWIEC, ul. Grunwaldzka 5 — Zastępca dyr. nr: — Nr rysunku: 06/092014/PP/N-ce